


ŘEZ A-A

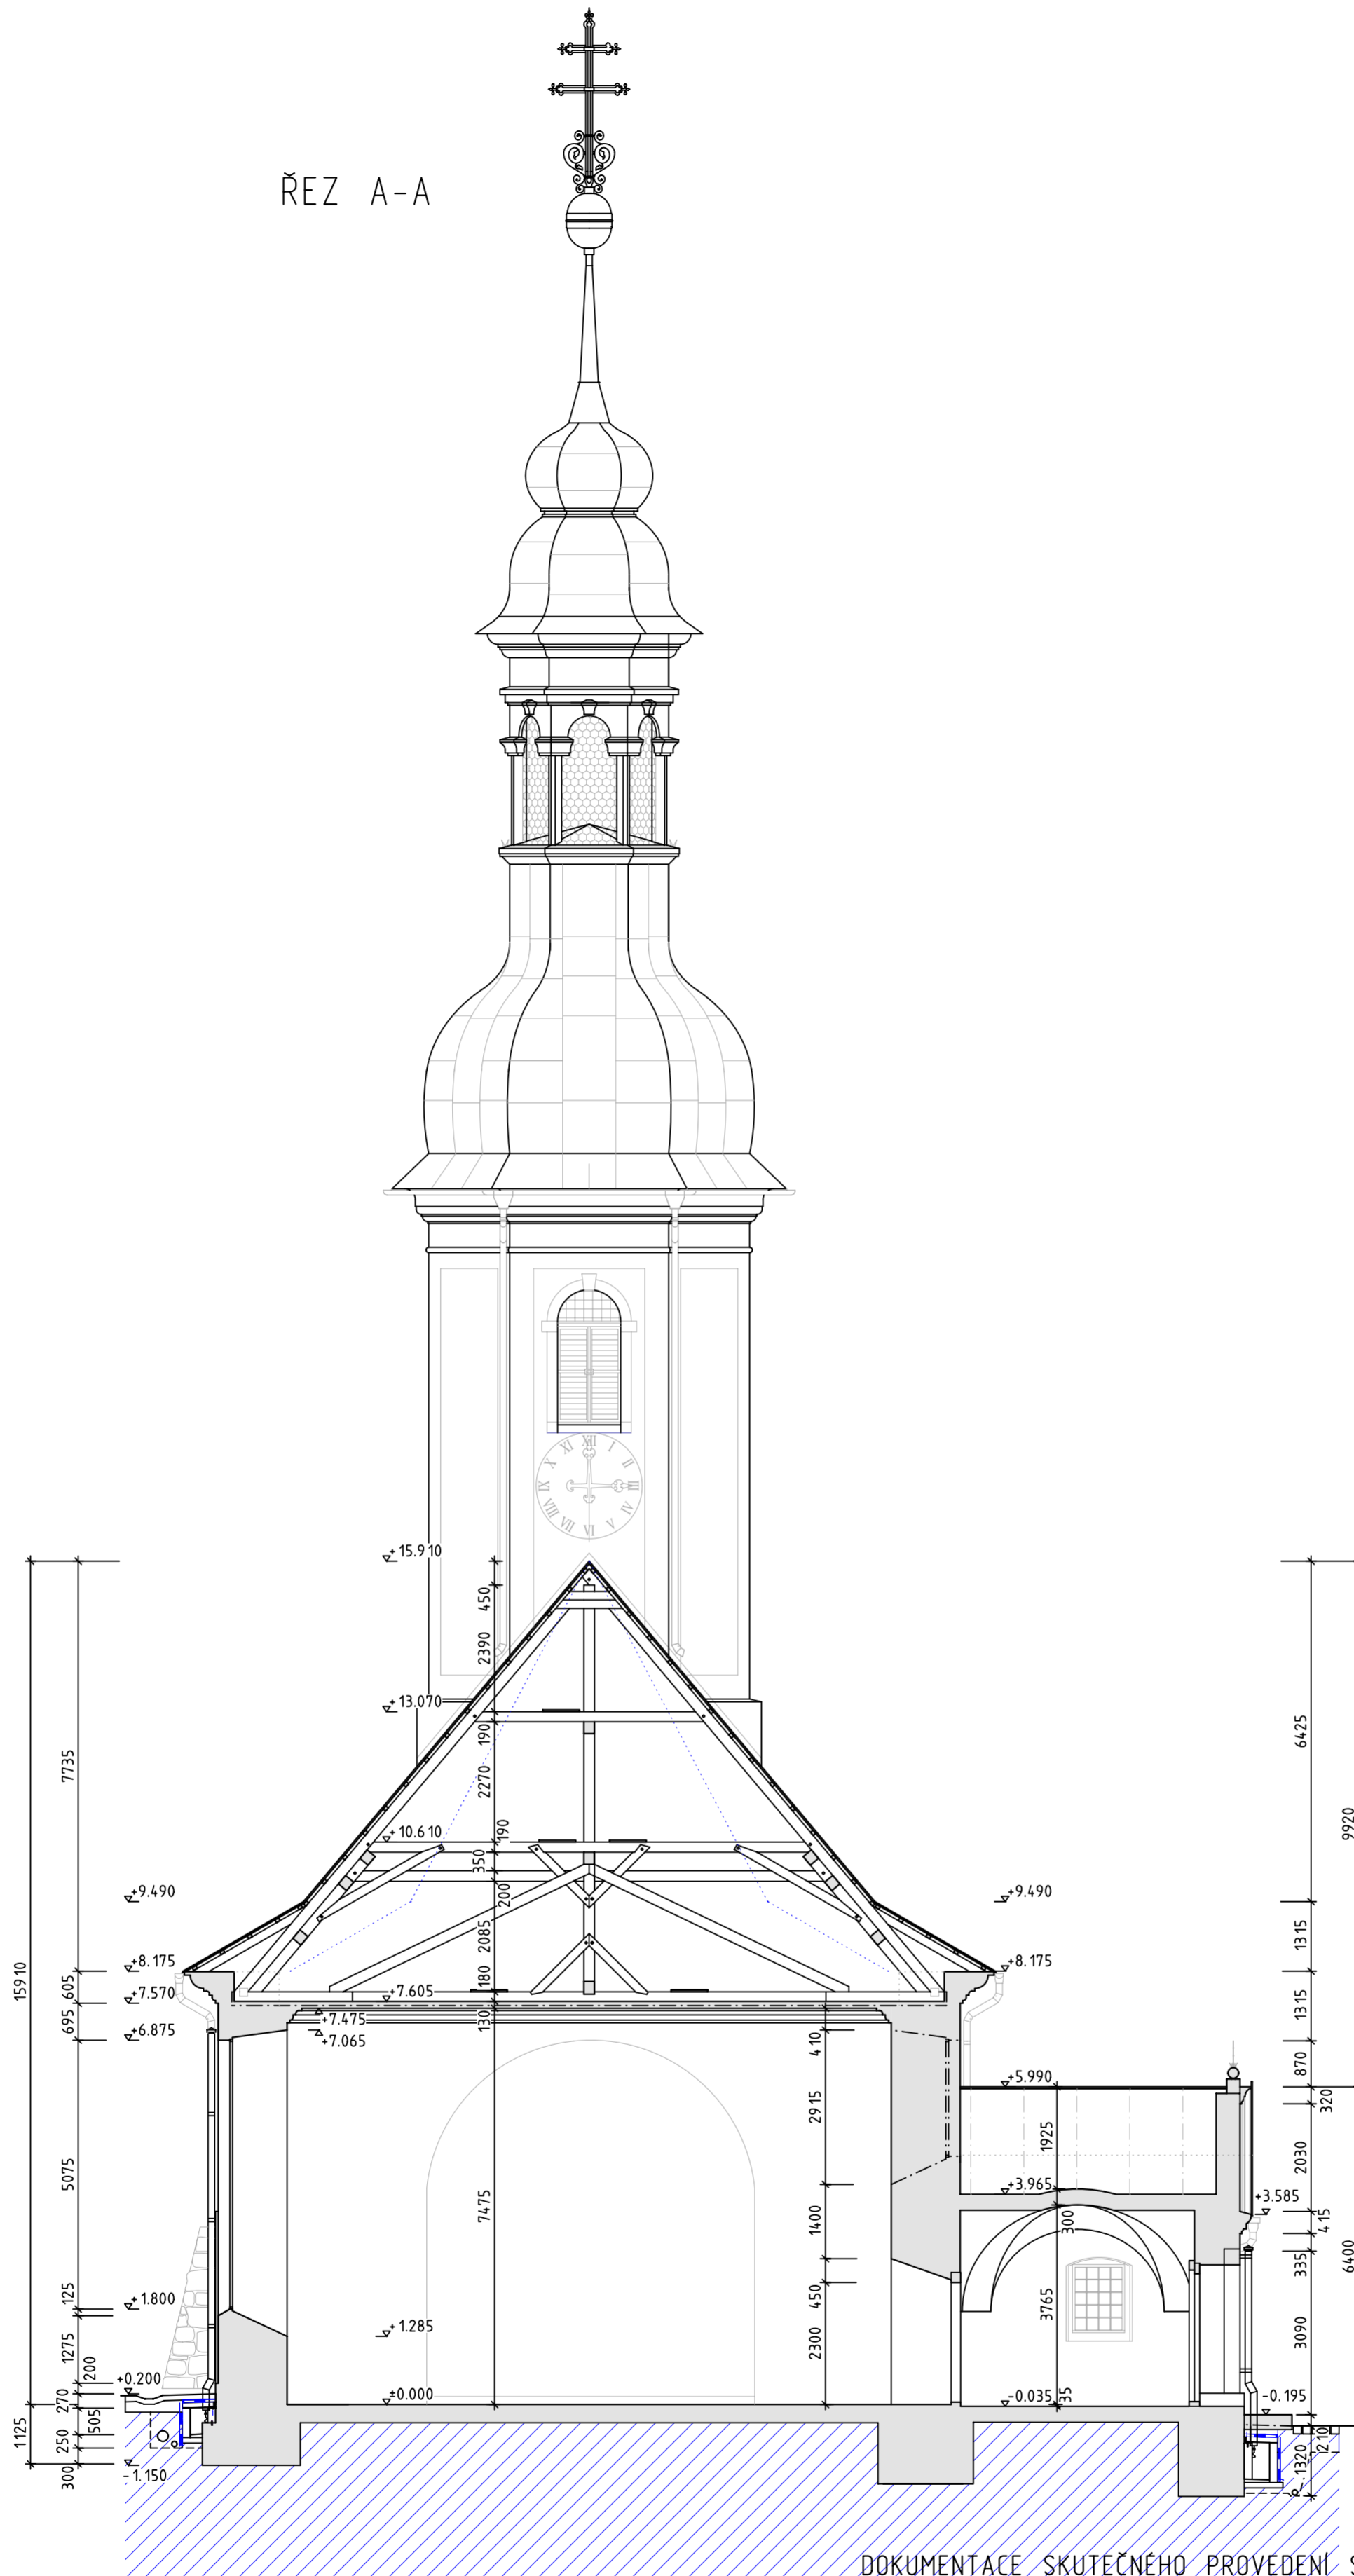

DOKUMENTACE SKUTEČNÉHO PROVEDENÍ STAVBY

<b>atelierzezula .cz</b> studie   projekty   dozory   inženýring Ing. Milan Zezula, Máchova 1203/24, 408 01 Rumburk tel. 412333145, fax 412331217, milan@atelierzezula.cz		ČÍSLO PARE MÍSTO STAVBY STAVEBNÍK NÁZEV STAVBY	ST.P.Č. 186 A 216, K.Ú. A OBEC VELKÝ ŠENOV KRAJ ÚSTECKÝ ŘÍMSKOKATOLICKÁ FARNOST VELKÝ ŠENOV, IČ 63782855 MIKULÁŠOVICKÁ 324, VELKÝ ŠENOV, 407 78 <b>OBNOVA KOSTELA                  SV. BARTOLOMĚJE                  VE VELKÉM ŠENOVĚ</b>
VED. PROJEKTU VYPRACOVAL DATUM	ING. MILAN ZEŽULA ING. MILAN ZEŽULA 10/2015	STUPEŇ MĚRITKO ČÍSLO VÝKRESU	D.1.1 ARCHITEKTONICKO - STAVEBNÍ ŘEŠENÍ NÁZEV VÝKRESU ŘEZ A-A