



POHLED JIŽNÍ

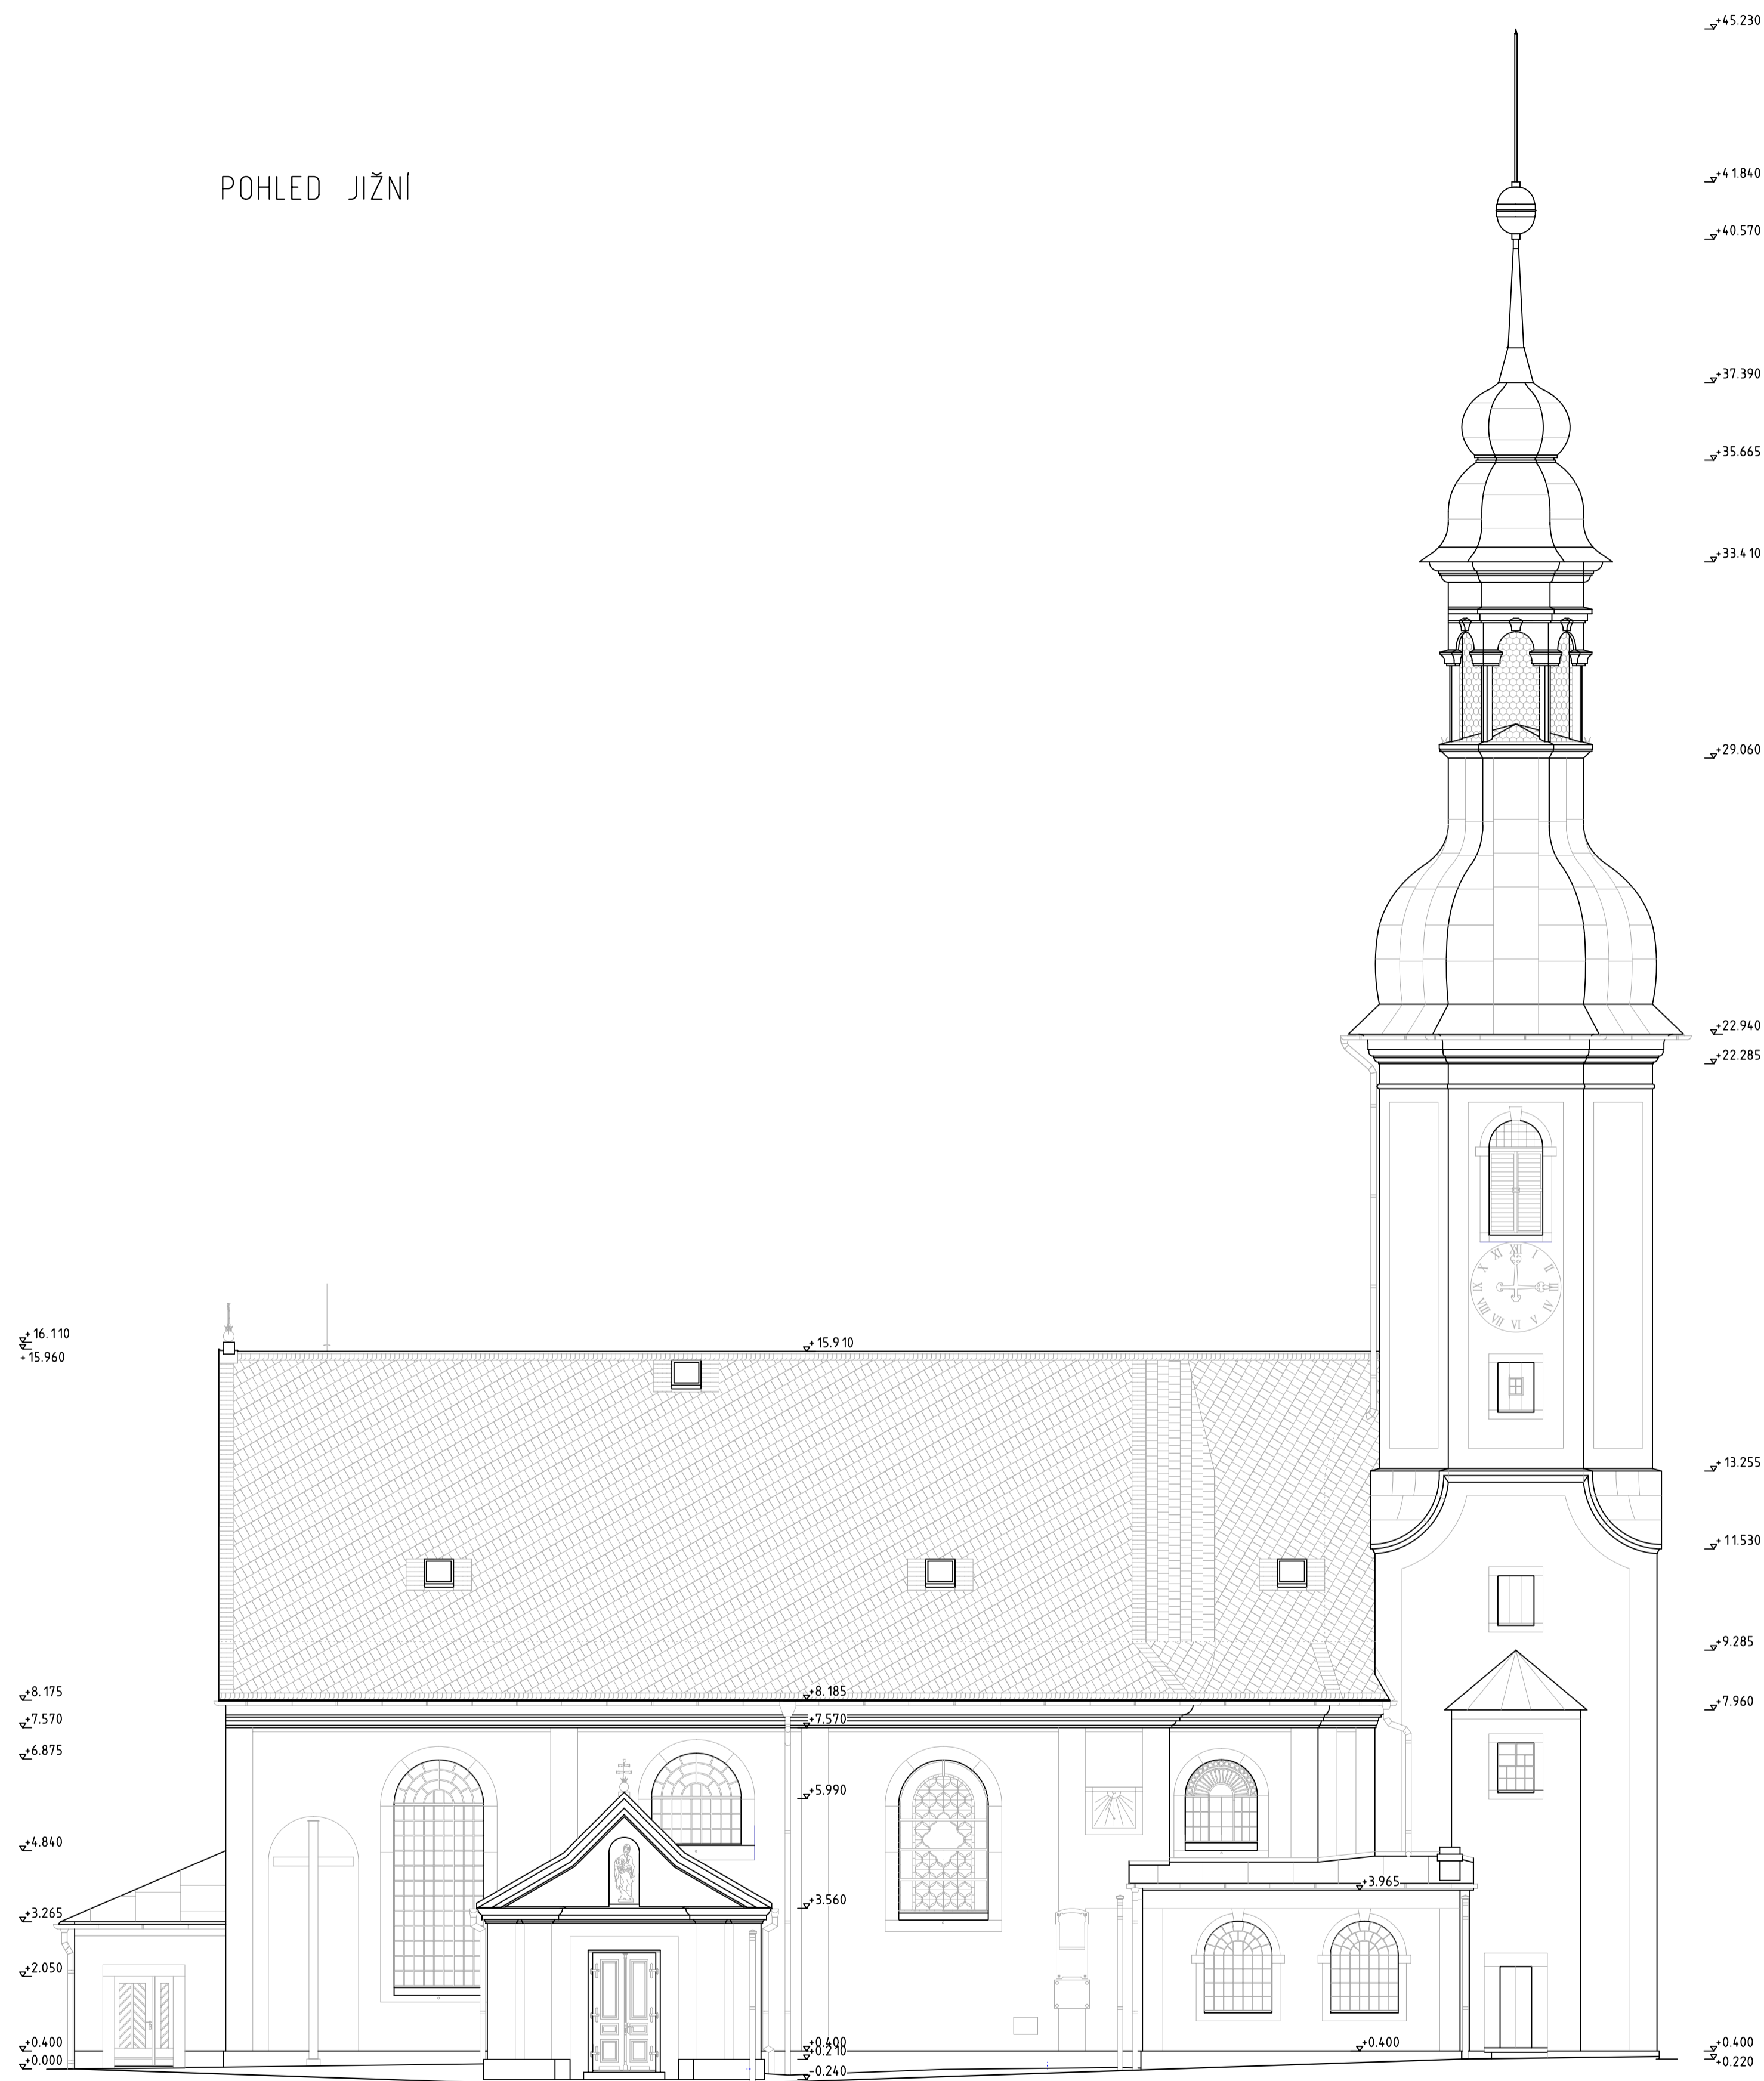

POHLED ZÁPADNÍ

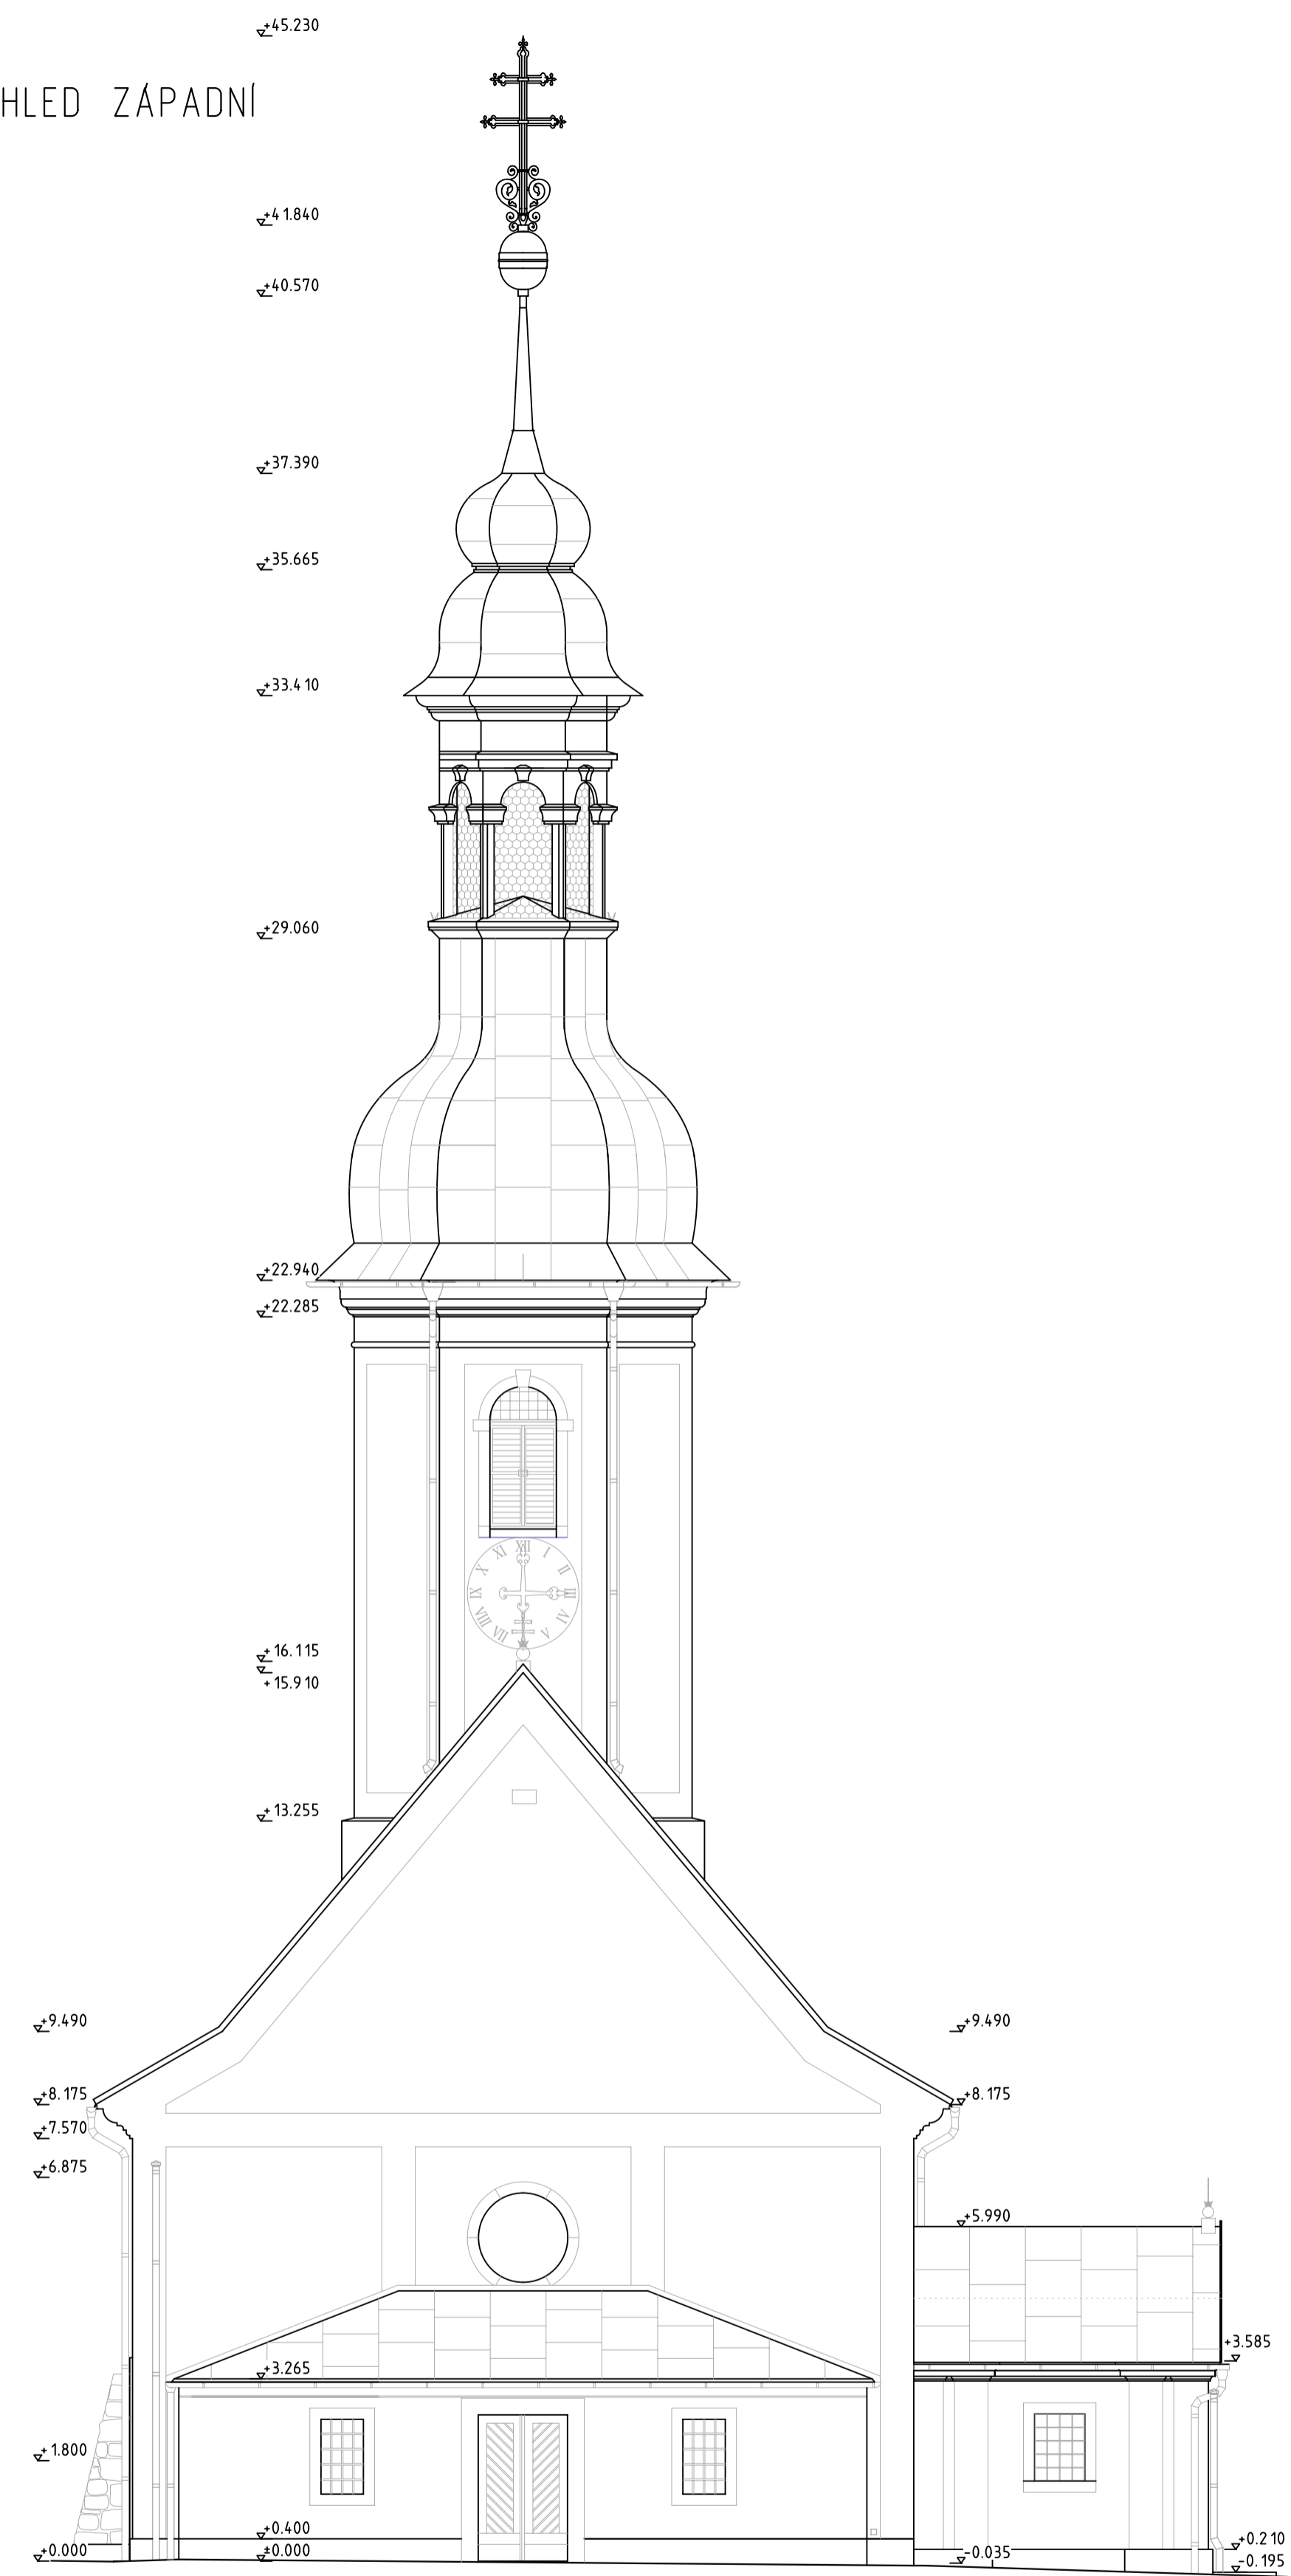

DOKUMENTACE SKUTEČNÉHO PROVEDENÍ STAVBY

atelierzezula .cz studie projekty dozory inženýring Ing. Milan Zezula, Máchova 1203/24, 408 01 Rumburk tel. +420333145, fax +4203331217, milan@atelierzezula.cz	CÍSLO PARÉ	MÍSTO STAVBY	ST.P.C. 186 A 216, K.O. A OBEC VELKÝ ŠENOV KRAJ OSTECKÝ
		STAVEBNÍK	RÍMSKOKATOLICKÁ FARNOST VELKÝ ŠENOV, IČ 63782855 MĚKULÁŠOVICKÁ 324, VELKÝ ŠENOV, 407 78
	NÁZEV STAVBY		
	OBNOVA KOSTELA SV. BARTOLOMĚJE VE VELKÉM ŠENOVĚ		
VED. PROJEKTU VYPRACOVAL DATUM	ING. MILAN ZEŽULA ING. MILAN ZEŽULA 10/2015	MĚRITKO D.1.1 ARCHITEKTONICKO - STAVEBNÍ ŘEŠENÍ	CÍSLO VÝKRESU D.4
	STUPEŇ DSkPr	NÁZEV VÝKRESU POHLEDY - JIŽNÍ A ZÁPADNÍ	